Nr Rej. 2/17

Stwierdza się, że projekt niniejszy został uzgodniony z MZWiK sp. z o. o. w Głownie jako odpowiadający wymogom w zakresie budowy sieci ~~wodociągowej/~~ kanalizacyjnej pod warunkiem uwzględnienia w nim naniesionych poprawek oraz stosowania się do następujących uwag

.....

.....

.....

O rozpoczęciu robót należy powiadomić dostawcę wody

Głowno dnia 10.01.2017 r.

p.o. Kierownika Działu Eksploatacji i Inwestycji
mgr inż. Dominik Kołyniak

PREZES ZARZĄDU
MZWiK Sp. z o.o. w Głownie
mgr inż. Jerzy Olelniczak

Miejski w Głownie
Referat Infrastruktury Technicznej
ul. Żwirska 15, 95-015 Głowno
tel. 42 719-11-11,
www.glowno.pl

Zaw. sieci z kropesami do granic posesji
Leszewski

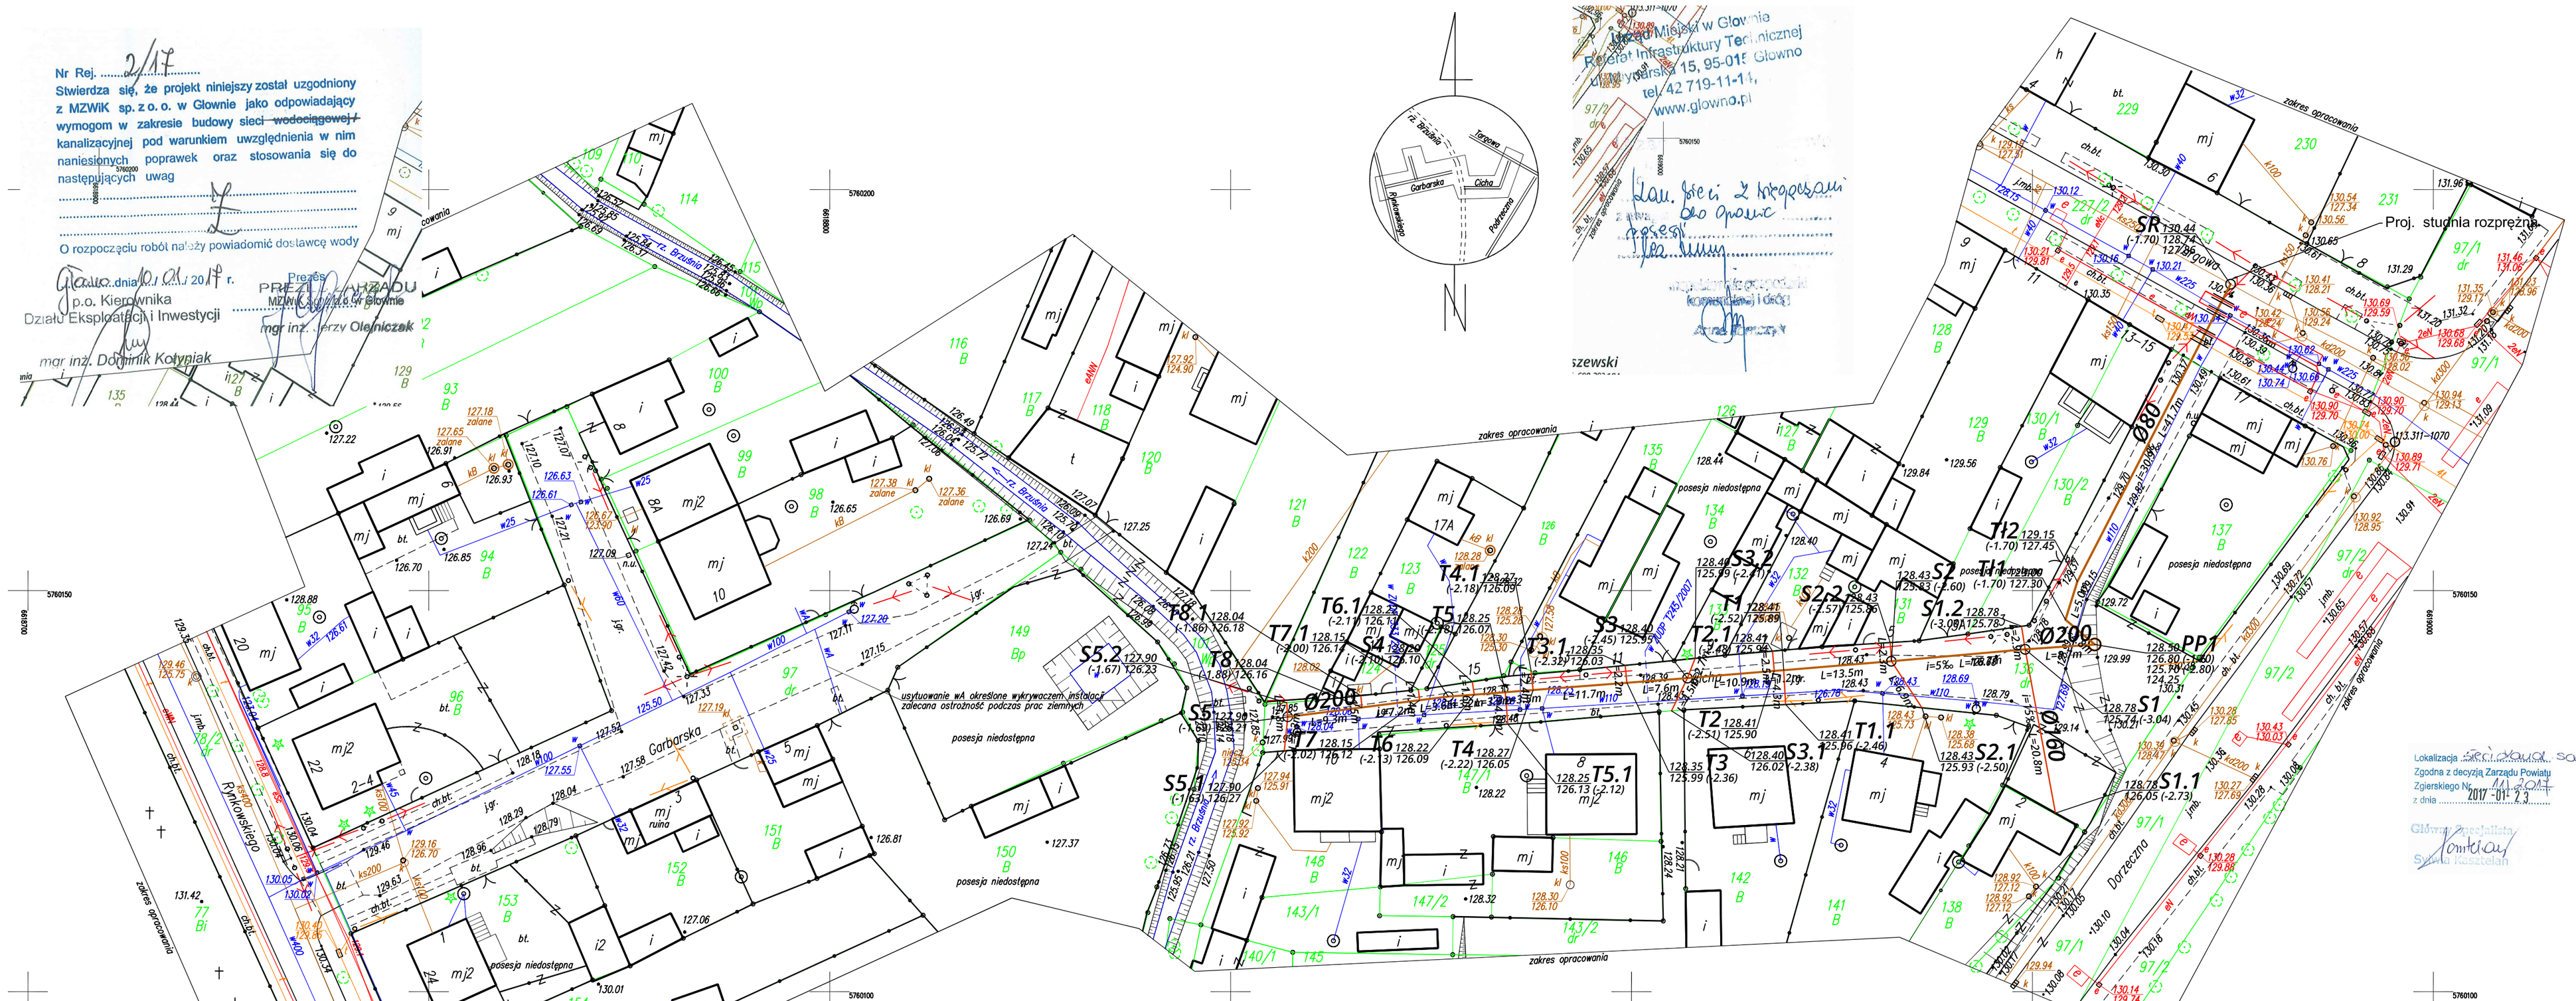

Starosta Głowski
Wykonujący zadania z zakresu administracji rządowej
Wydział Geodezji, Kartografii i Katastru
95-100 Zgierz, ul. Długa 19
Dokumentacja geodezyjna inwentaryzacji powykonawczej przyłączy kanalizacji sanitarnej
Sieć kan. sanit.
Głowno, obr. G-11 ds. 196, 227/2
ul. Cicha
Była przedmiotem naszej kontroli w dniu 12.01.2017
Znak sprawy 6220.12.2017
Sposób przeprowadzenia kontroli:
zebrania zainteresowanych podmiotów / na miejscu prac / na podstawie dokumentacji
Zgierz, dnia 2017-01-25
Z up. STAROSTY
KIEROWNIK
Powiatowego Ośrodka Dokumentacji Geodezyjnej i Kartograficznej
Krystyna Dzierżoń

Lokalizacja sieci kanal. sanit.
Zgodna z decyzją Zarządu Powiatu Zgierskiego Nr 11/2017
z dnia 2017-01-23
GŁÓWNY SPECJALISTA
Sylwia Kaszczelan

Niniejszy wydruk jest zgodny z mapą do celów projektowych zewidencjonowana pod numerem P.1020.2017.234 z dnia 18-01-2017r.

PVC 200mm SDR34 SN8 lita L=101,10mb
PVC 160mm SDR34 SN8 lita L= 66,10mb
PEHD 90mm do kanl. sanit. L= 51,50mb
Łączna długość sieci L=218,70mb

Projektowane oznaczenia :

PP1 — proj. przepompownia ścieków. Ø 1500 mm - 1 szt.
SR — proj. studnia rozprężna z kręgów bet. Ø1200 mm - 1 szt.
S1...S5 — proj. studnie rewizyjne z kręgów bet. Ø1200 mm - 5 szt.
T1...T8 — proj. trójniki redukcyjne PVC 200/160 mm - 8 szt.

Legenda

- *proj. przepompownia ścieków PP1*
- *istn kabel. eNN rura osłonowa dwudzielna*
- *istn kabel tel. rura osłonowa dwudzielna*
- *proj. studnia na proj. kanale*
- *proj. kanał główny ks 200*
- *proj. sięgacz do granicy działki*

województwo łódzkie
powiat zgierski
102001_1
m. Głowno
102001_1.0011
obręb Głowno 11
dz. 97
ul. Garbarska
dz. 136
ul. Cicha

MAPA DO CELÓW PROJEKTOWYCH
w skali 1:500

Układ współrzędnych płaskich 2000
Układ wysokościowy Kronsztad 60

Id 6640.6260.2016

Mapę wykonano na podstawie mapy zasadniczej m. Głowno oraz własnego pomiaru uzupełniającego z grudnia 2016r.

Nie wyklucza się istnienia w terenie innych, nie wykazanych na niniejszej mapie urządzeń podziemnych, które nie były zgłoszone do inwentaryzacji powykonawczej lub o których brak jest informacji w instytucjach branżowych.

Wykonanie niniejszej mapy nie było poprzedzone ustaleniami dotyczącymi ewentualnych służebności gruntowych obciążających grunty położone w granicach projektowanej inwestycji budowlanej.

Wykonawca:

Geodezja i Kartografia
M A P A
Maciej Podlecki
95-015 Głowno, pl. Wolności 10
WWW.MAPAGEODEZJA.PL

Geodeta Uprawniony
Włodzimierz Podlecki
Uprawnienia nr 6267

Głowno dn. 30.12.2016r.

Mel-Wod-Kan Maciej Krzeszewski
99-416 Nieborów; Mysłaków ul.Rybacka 3 tel. 600 393 104

TEMAT OPRACOWANIA: PROJEKT BUDOWLANY SIECI KANALIZACJI SANITARNEJ				
INWESTOR: MZWiK Głowno Sp.zo.o., ul. A. Struga 3, 95-015 Głowno				
ADRES INWESTYCJI: Głowno ul. Cicha				
TYTUL RYSUNKU : Projekt zagospodarowania terenu				
ZESPÓŁ AUTORSKI :	UPR. PROJ.	PODPIS	BRANŻA:	SANIT.
Projektant:mgr inż. Piotr Kurpiewnik	83/00/WŁ		FAZA:	PROJ. BUD.
Sprawdzający: mgr inż. Norbert Jastrzębski	LOD/0655/PWOS/06		DATA:	styczeń 2017r.
Jan Krzeszewski	41/92 Sk-ce		SKALA:	1:500
mgr inż. Maciej Krzeszewski			NUMER RYSUNKU:	01